1.OG (1:50)

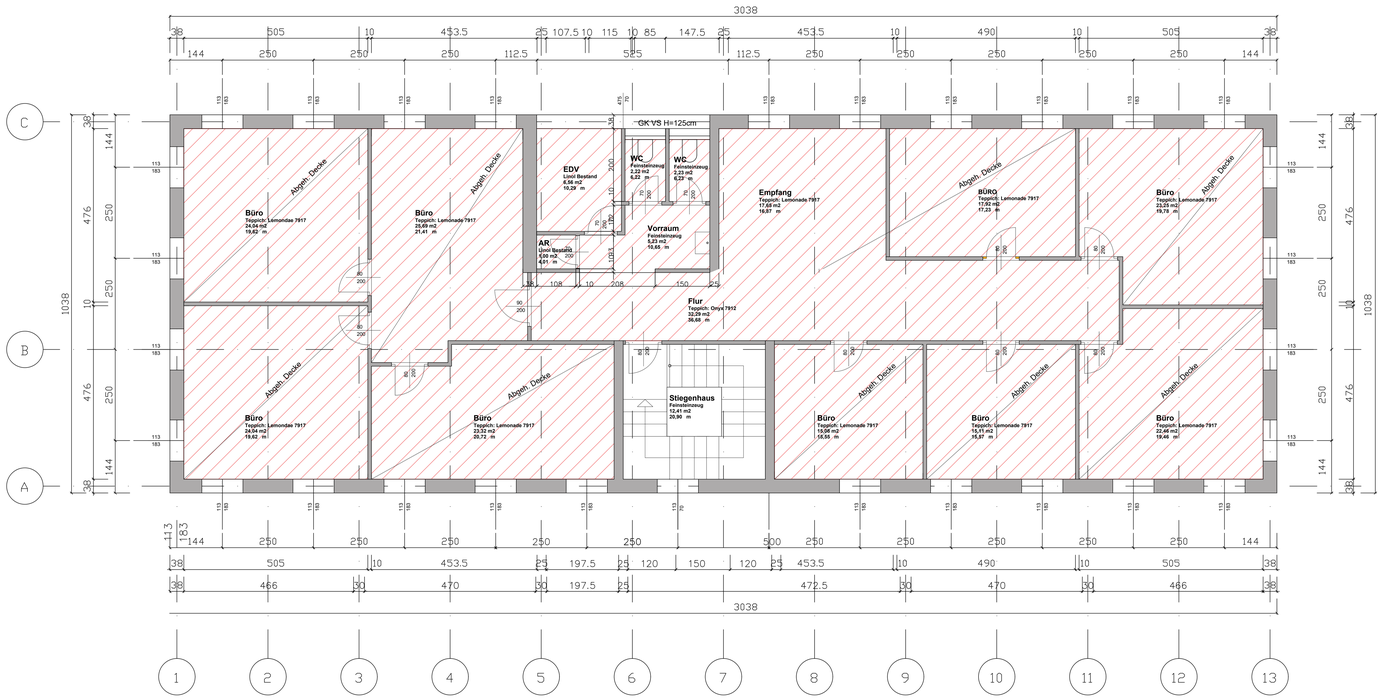

EG (1:100)

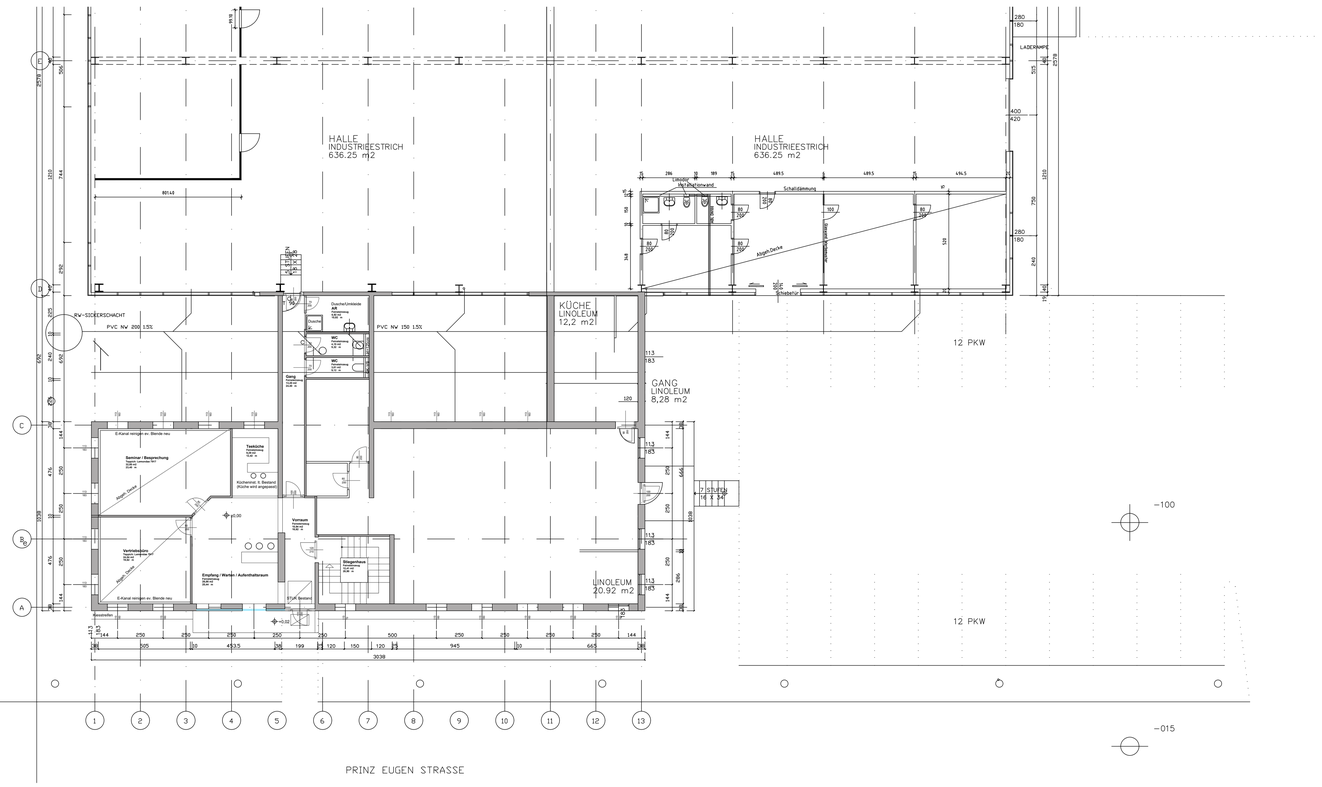

1.Obergeschoss

258 m2

Index:	Datum:	Art der Änderung:	Name:

ING PISCHULTI

HEIZUNG- KLIMA- UND SANITÄRGESELLSCHAFTmbH

Estermannstraße 14 Tel.: 0732 / 77 9668-0 office@pischulti.at
4020 Linz Fax: 0732 / 77 9669 www.pischulti.at

Techniker:	Telefon:	e-mail:
-	0732/779668	office@pischulti.at

Maßstab:	1 : 50 / 1:100	Plannummer:	-	Projektnummer:	-

Planart:

BESTANDSPLAN

Bauvorhaben:

Prinz Eugen Str. 23

Gewerk:

-

Inhalt:

Grundriss Erdgeschoss, 1.Obergeschoss

Bauherr:	Baustellenadresse:
Ing Pischulti Estermannstraße 14 4020 Linz	Prinz Eugen Str. 23 4020 Linz

Ablegt gespeichert von: gern / am 23.01.2015 10:08:40 Druck-Datum: 04. Mai. 2022 / 10:32:08

Pfad: D:\PISCHULTI_T & K\ERN MAKOBEL\BAUPRINZ-EUGEN\STR_23\Aktuelle Planerdarstellungen\ 2013.dwg